



七尾市西部第二土地区画整理事業 換地図


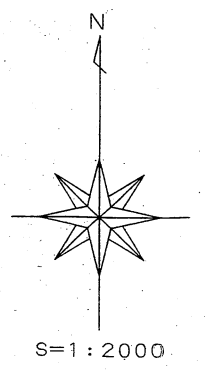


X=116000
X=115800
X=115600
X=115400

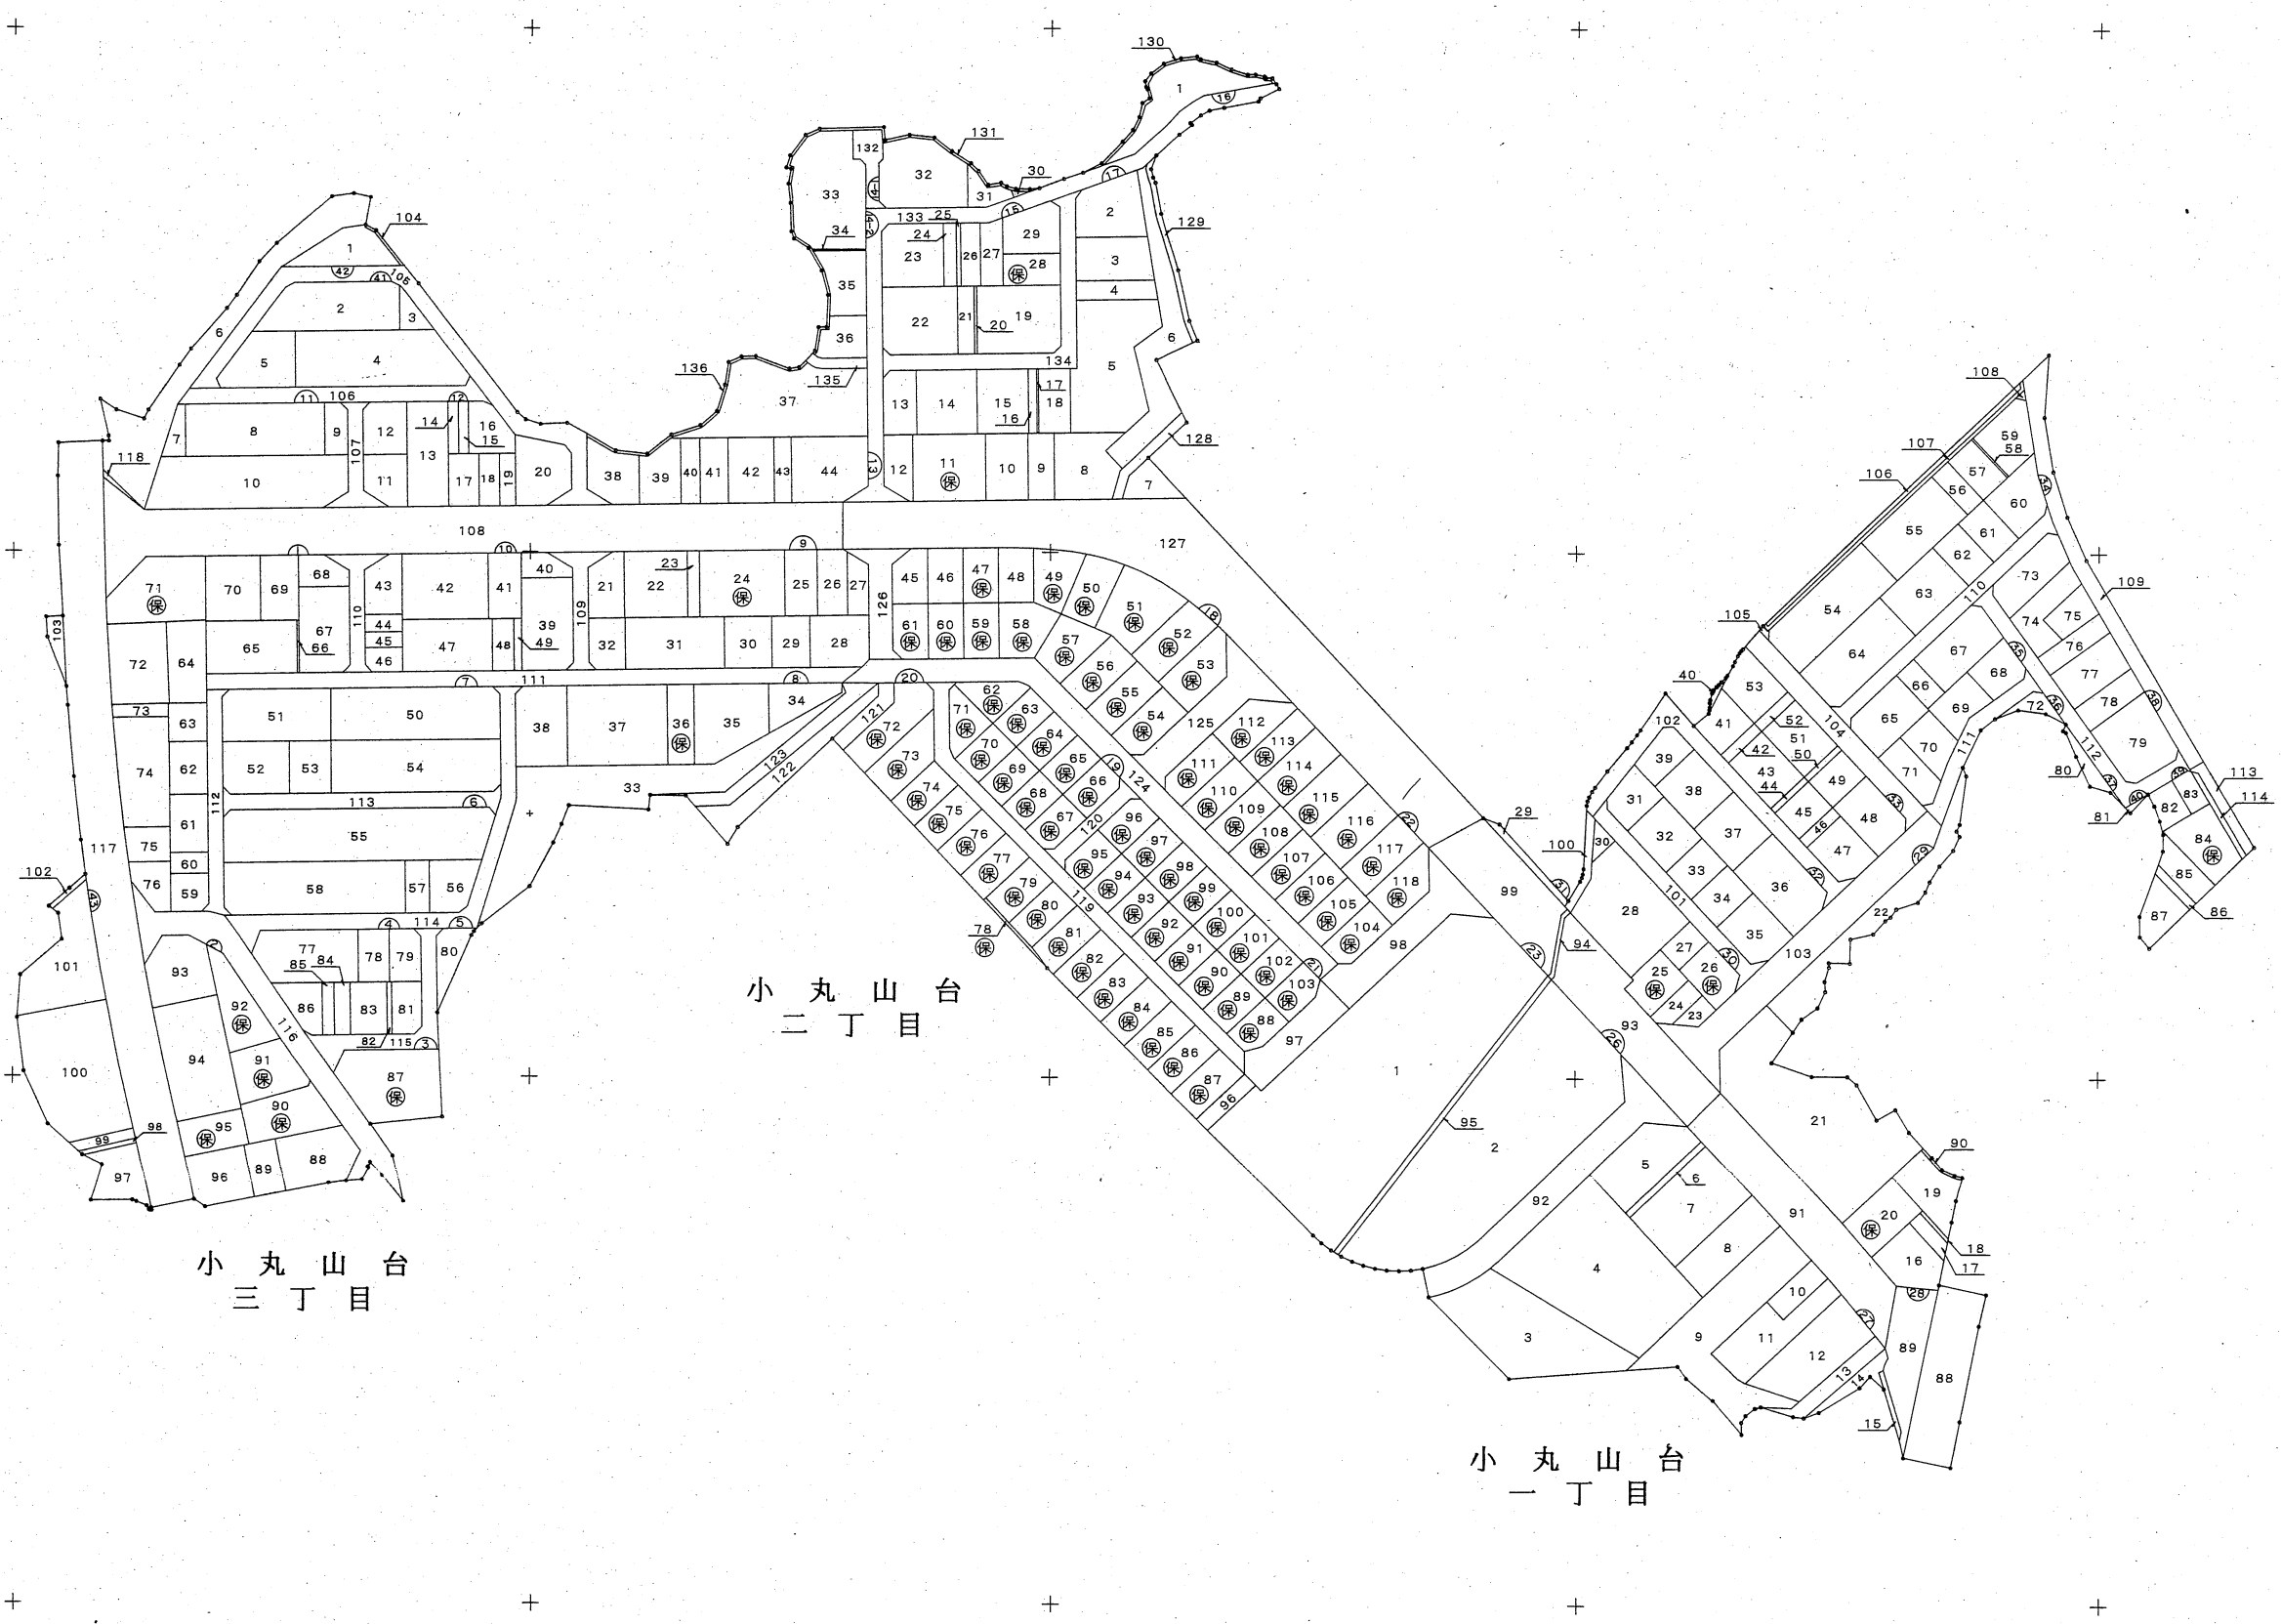

Y=19200
Y=19000
Y=18800
Y=18600

七尾市西部第二土地区画整理事業 画地出来形確認測量原図

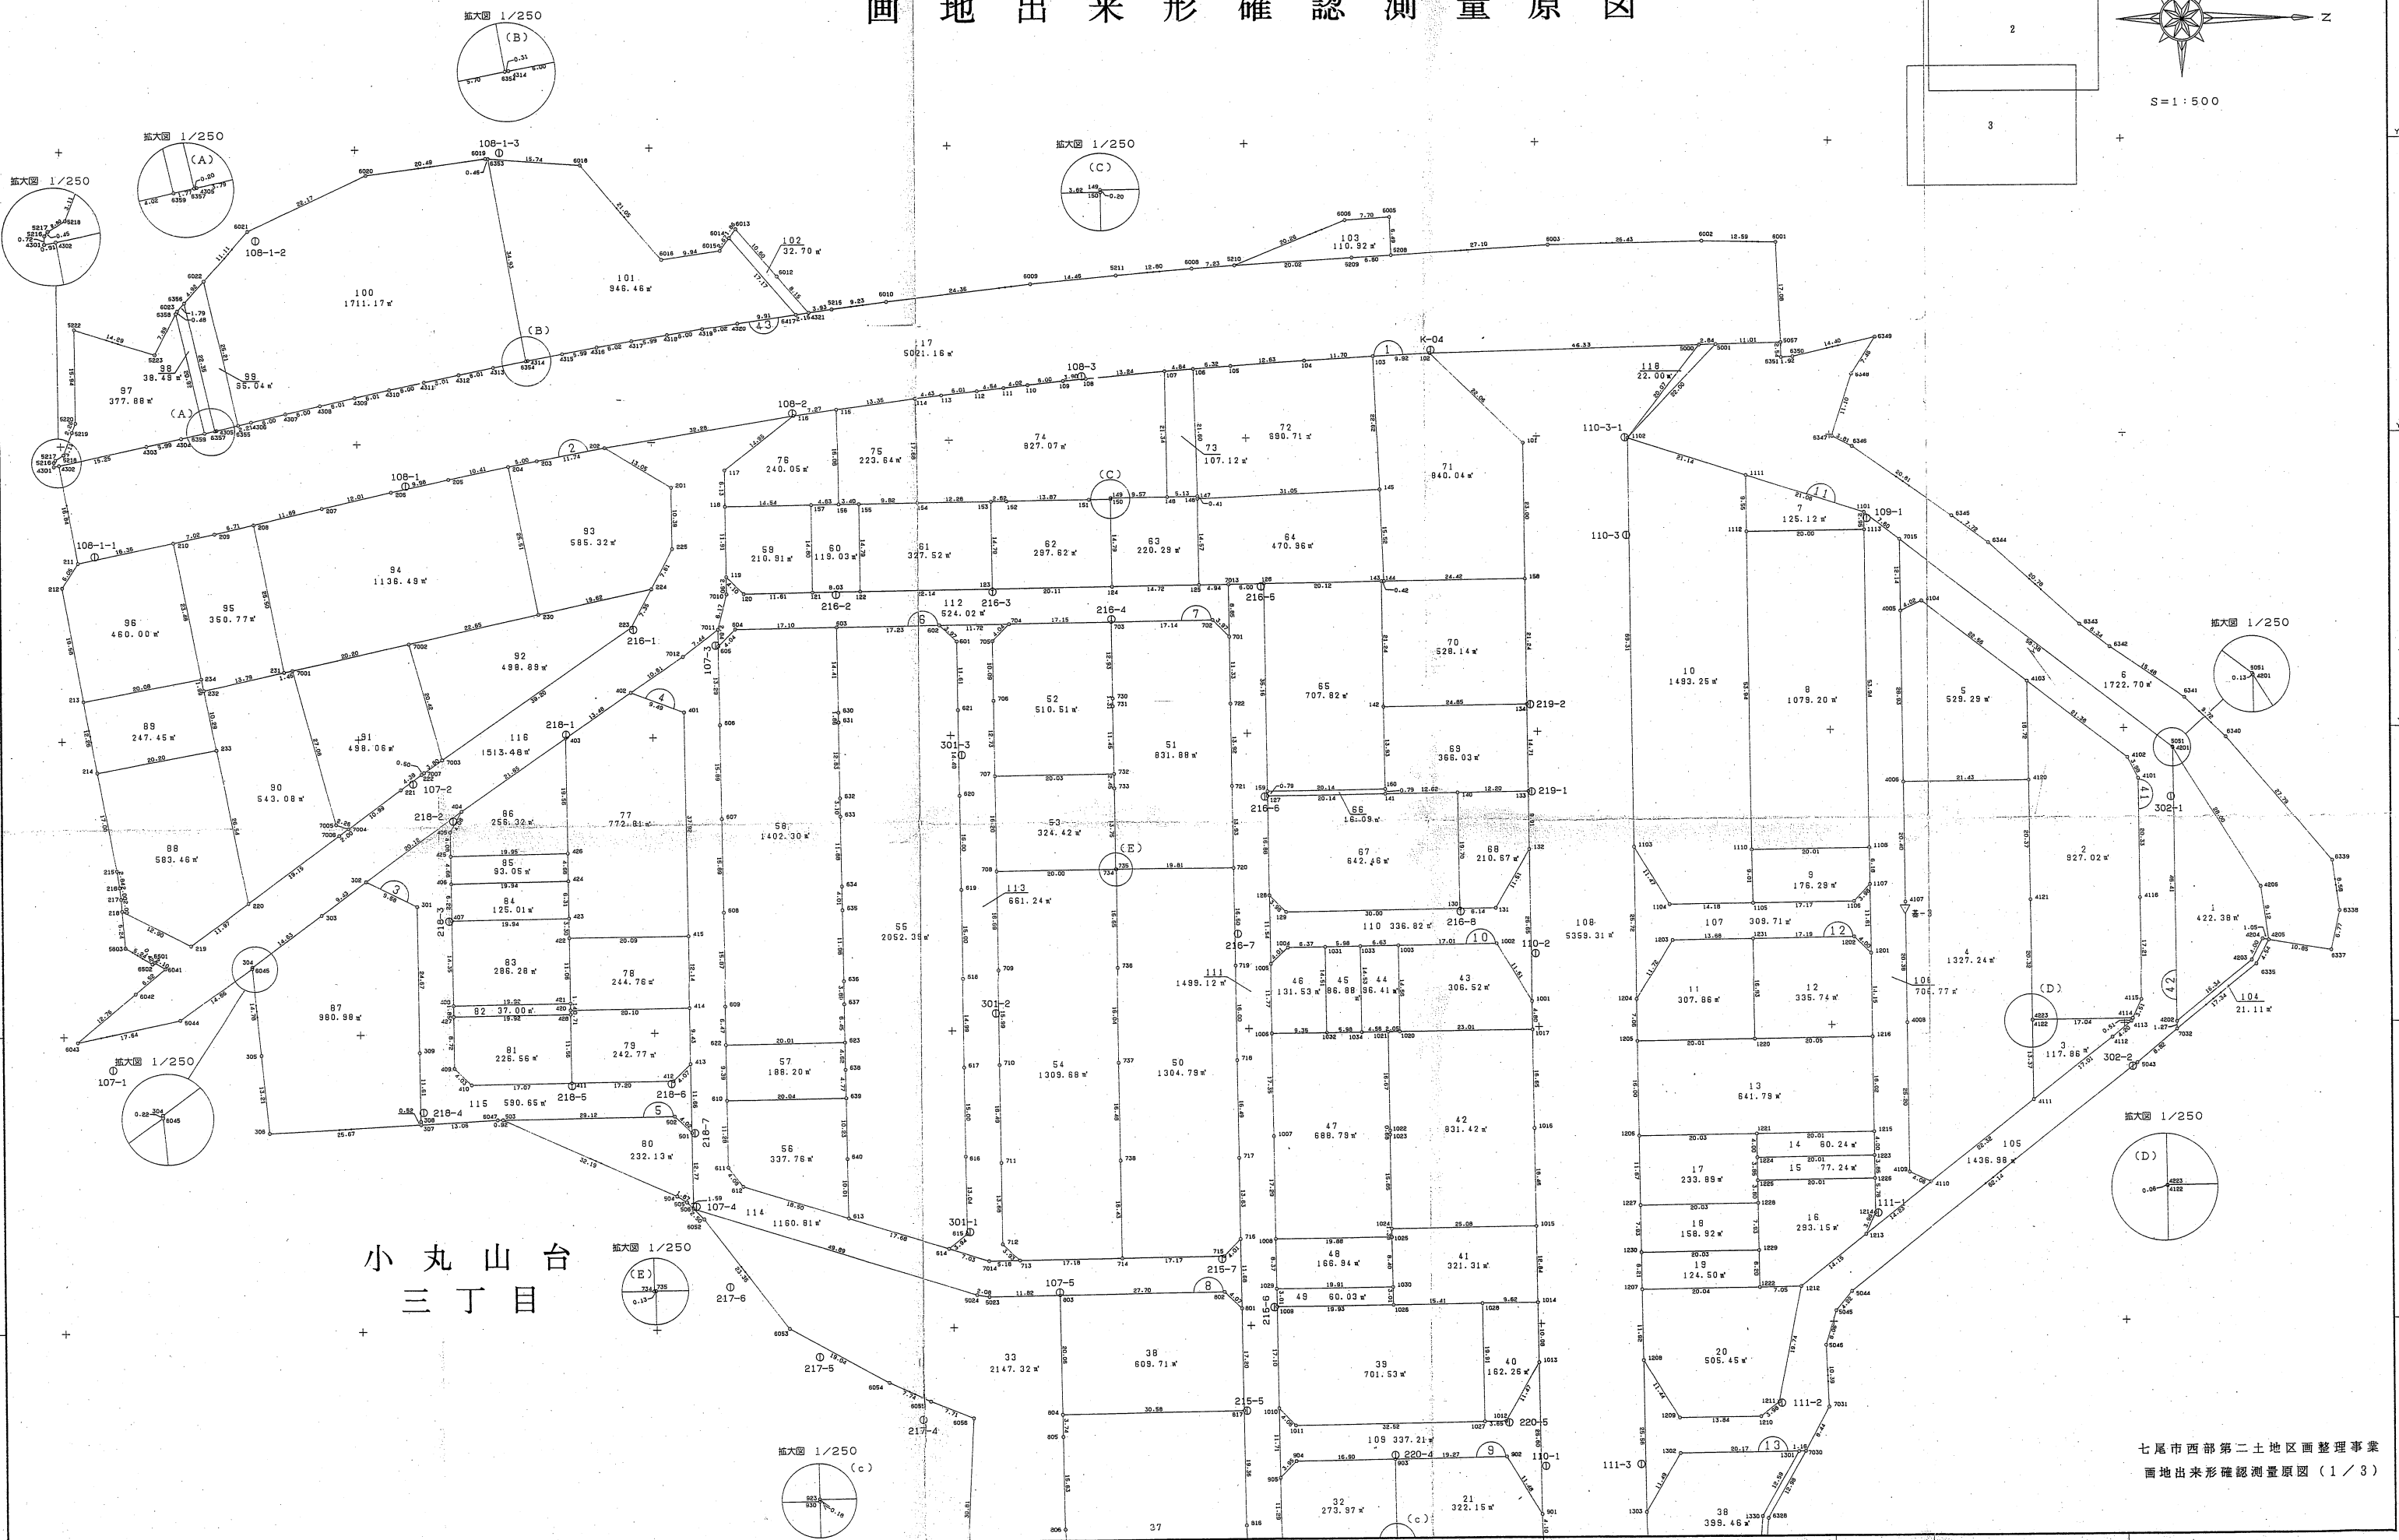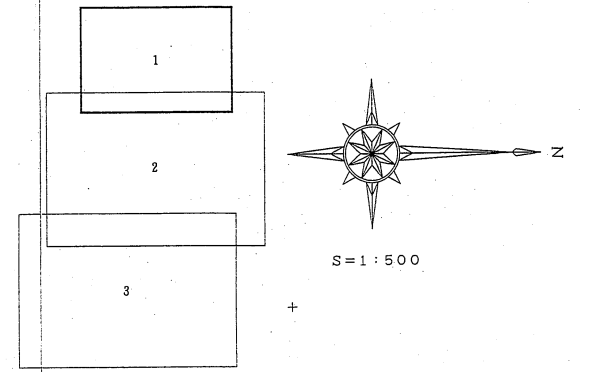



小丸山台
三丁目

七尾市西部第二土地区画整理事業
画地出来形確認測量原図 (1/3)

作成年月日 平成8年10月 日


七尾市西部第二土地区画整理事業
 画地出来形確認測量原図

小丸山台
 三丁目

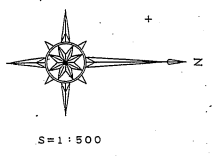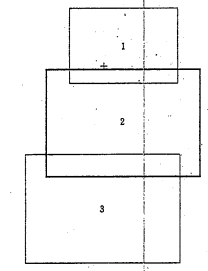

小丸山台
 二丁目






小丸山台
 一丁目

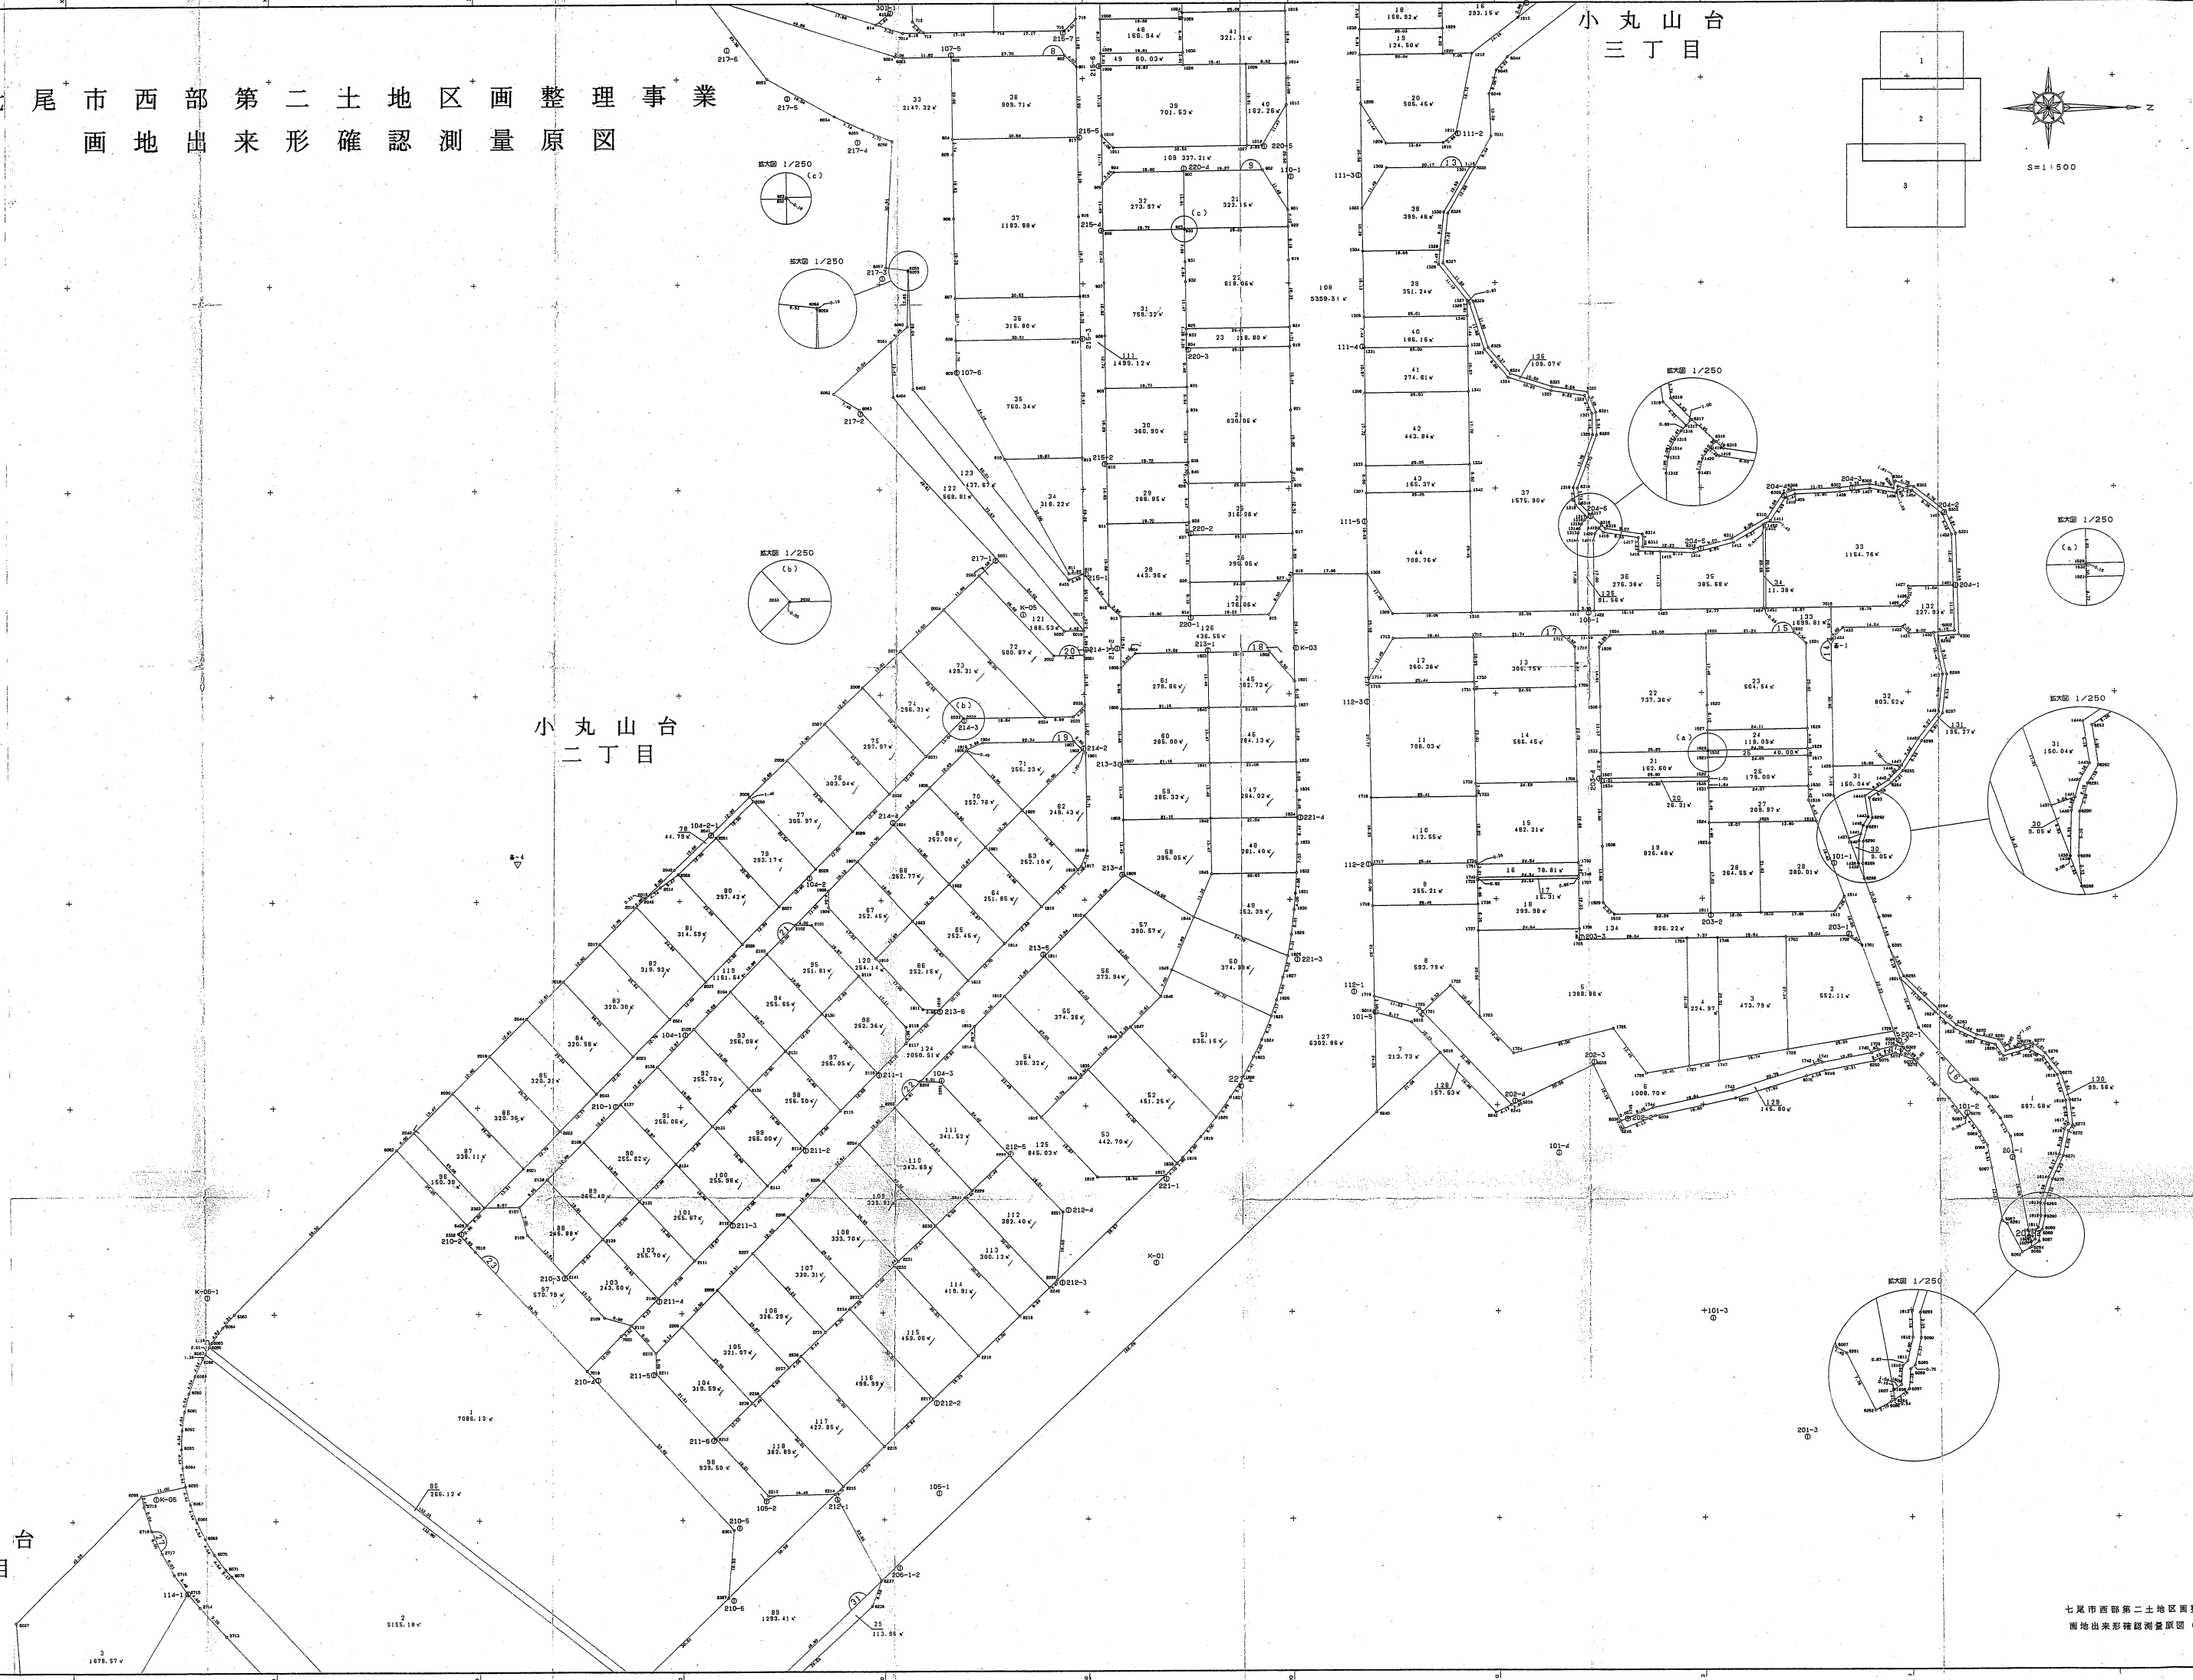

七尾市西部第二土地区画整理事業
画地出来形確認測量原図

小丸山台
二丁目

小丸山台
一丁目

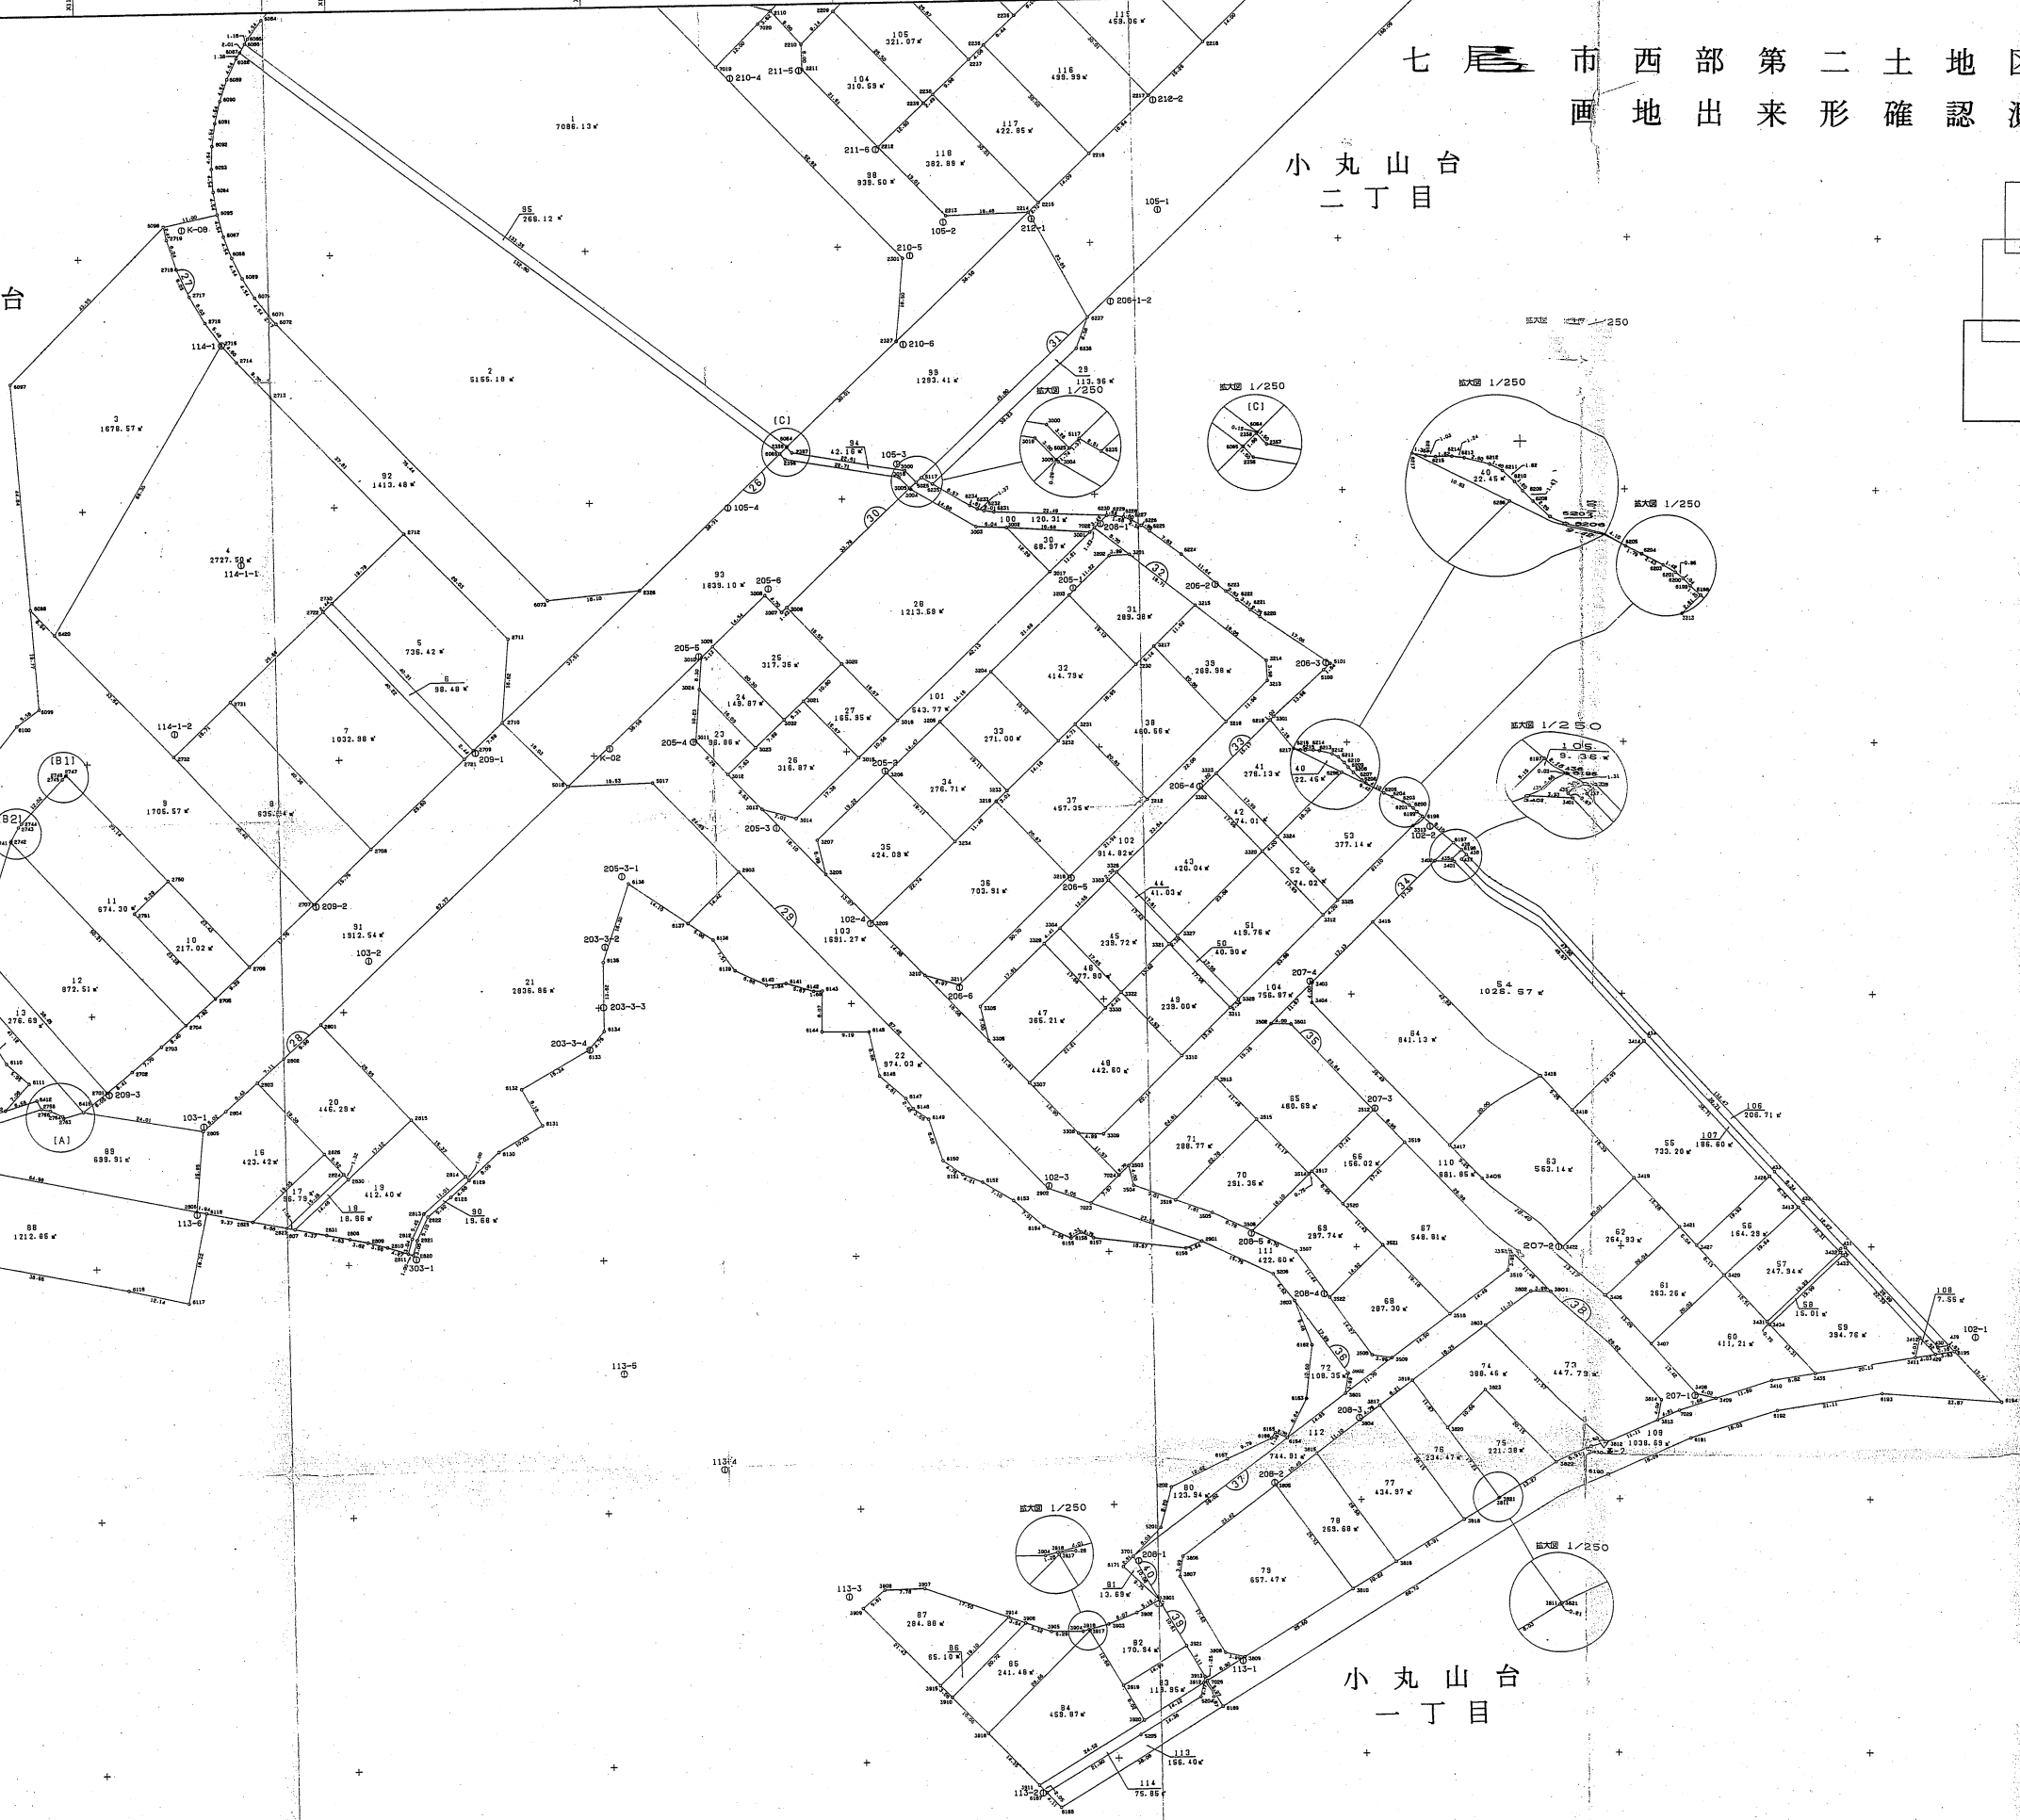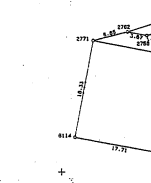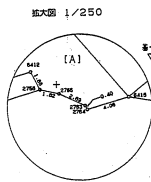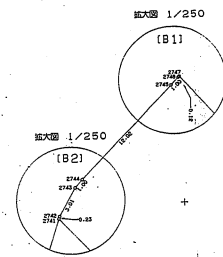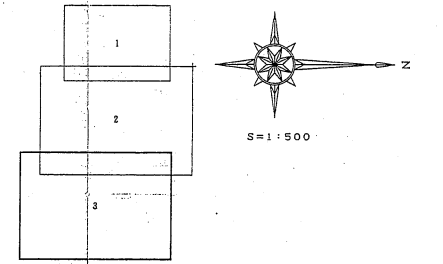

小丸山台
一丁目